




PFR-ÅKE AN 430 0 DWG

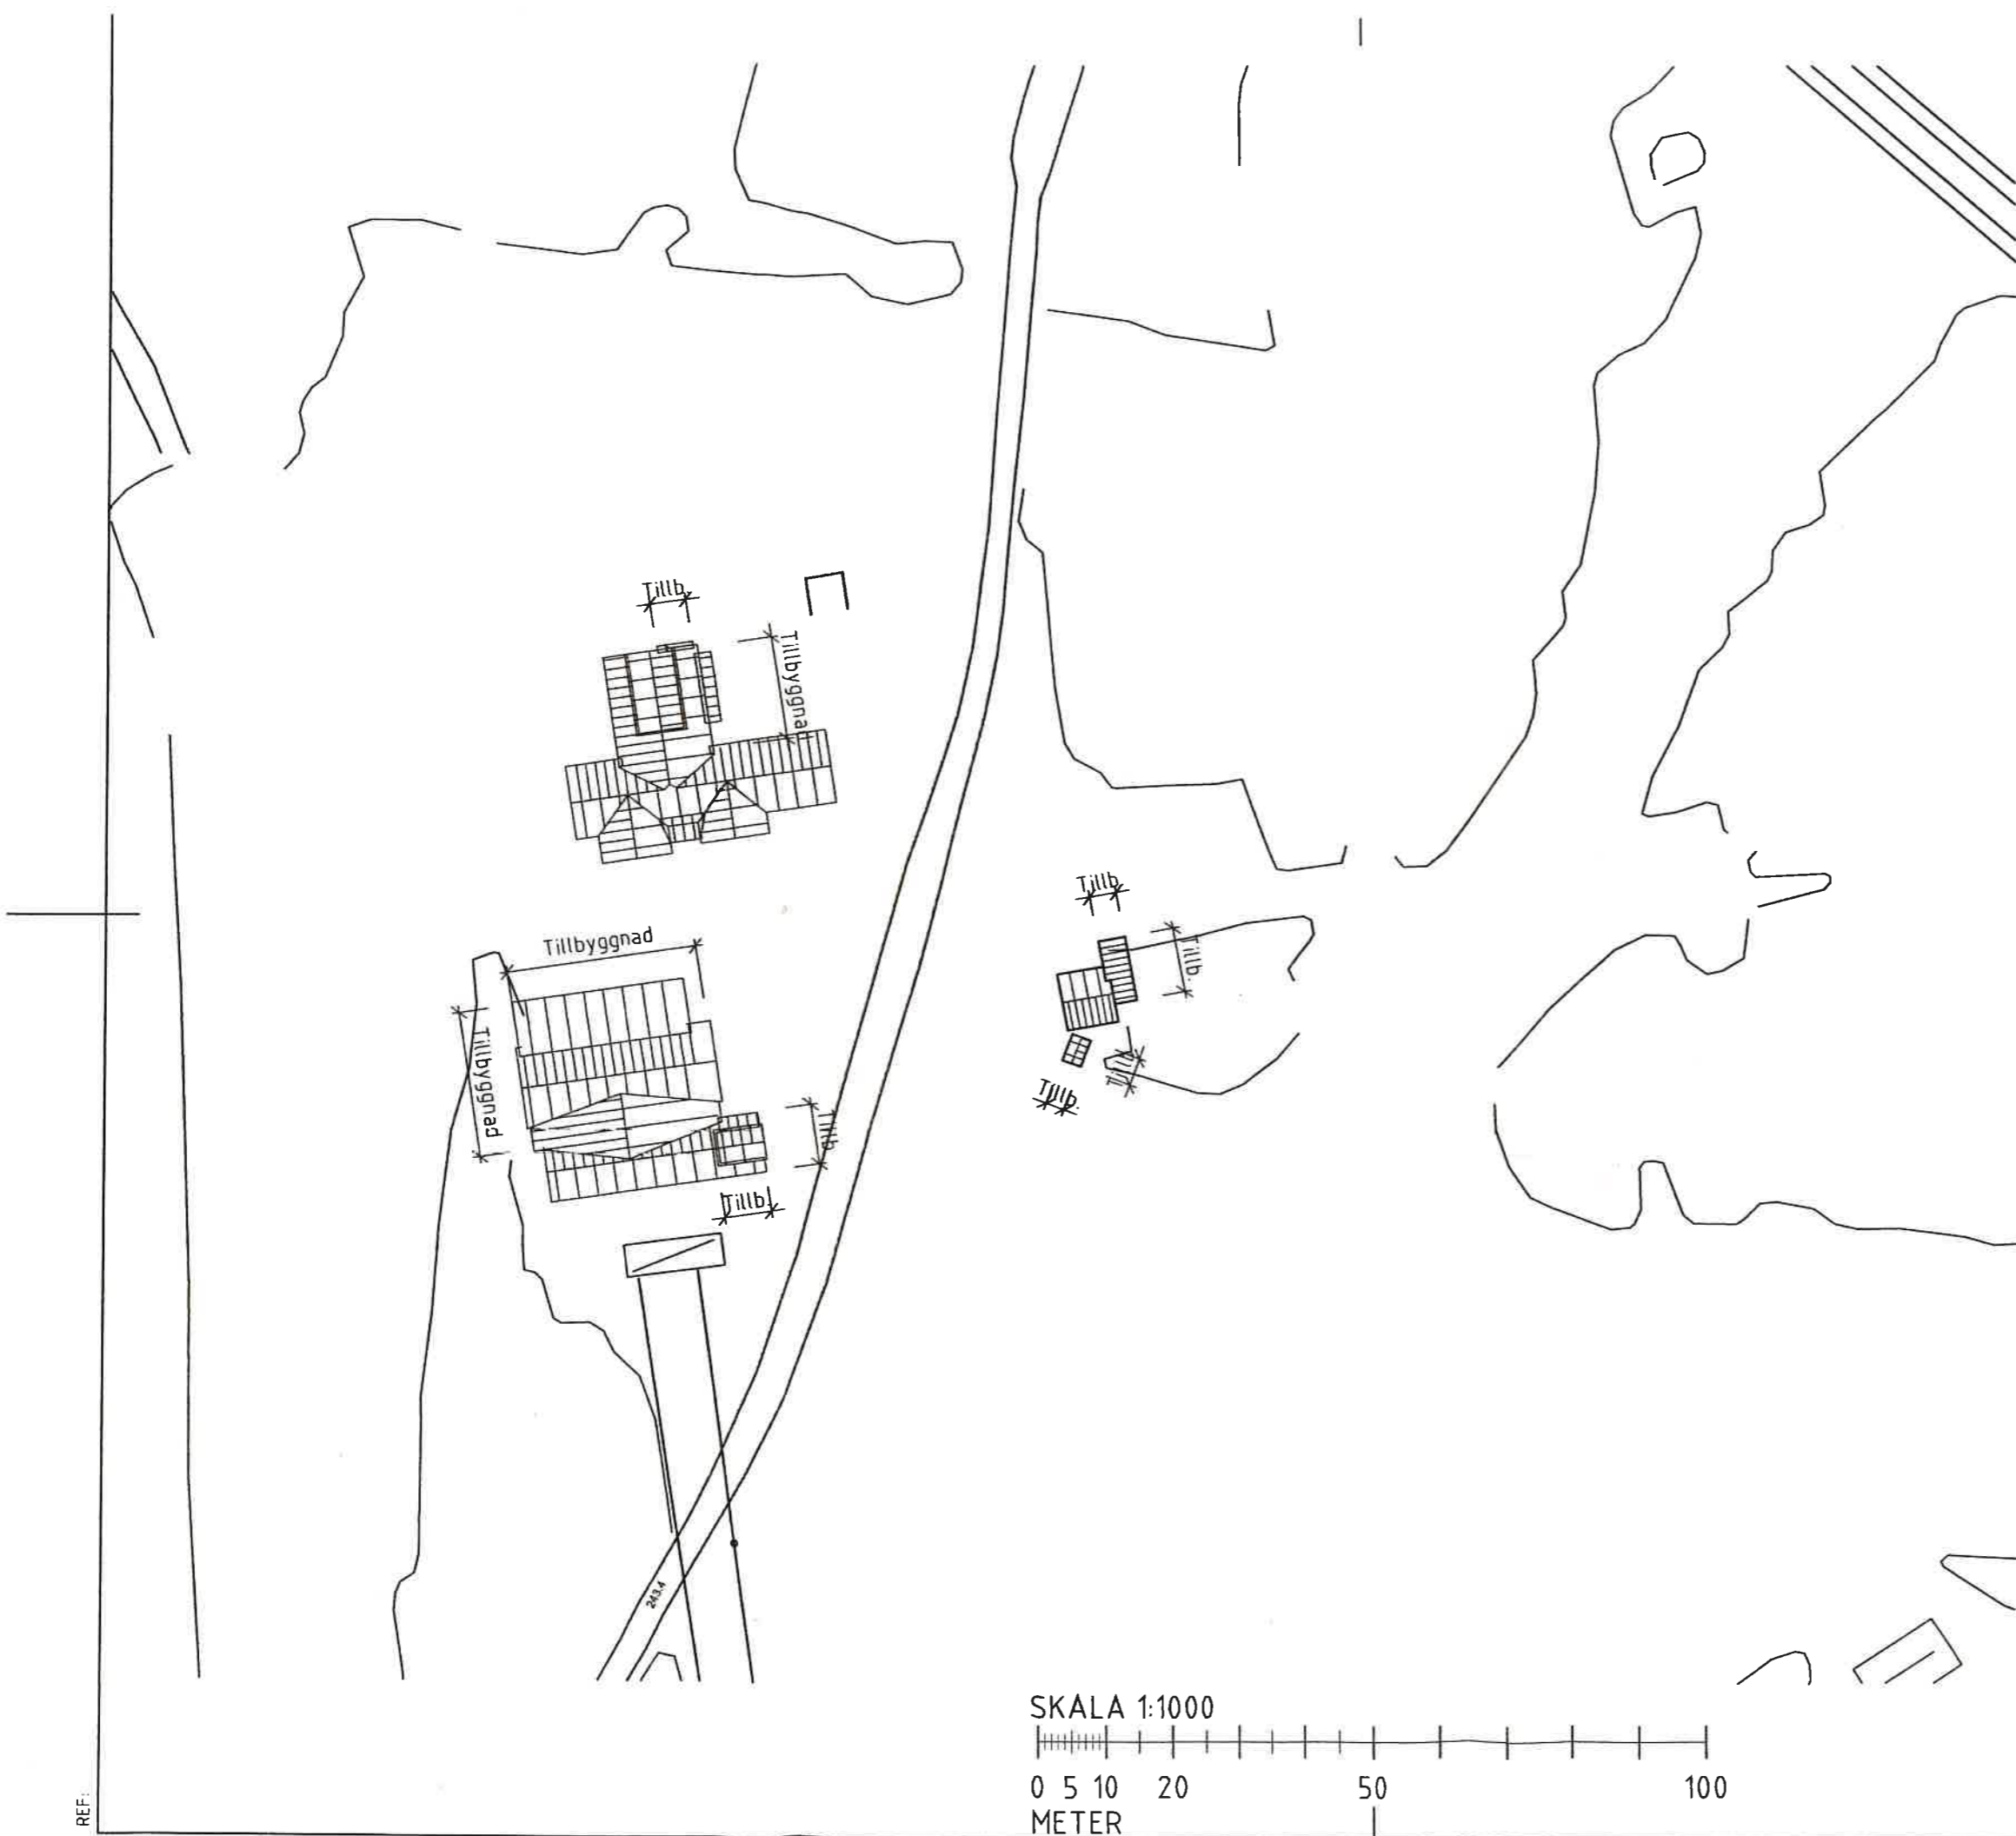

BET	ANT	ÄNDRINGEN AVSER	DATUM	SIGN
<b>RELATIONSHANDLING</b>				
<b>ISABERG GISLAVED KOMMUN</b>				
VOTEN AB STÖRGATAN 55 523 30 ULRICEHAMN TEL: 0321-102 76			<b>VOTEN</b> ARKITEKTUR / KONSTRUKTION	
UPPDRAG.NR	09123	RITAD/KONSTR AV	T ISAKSSON	HANDLÄGGARE
DATUM	2011.01.25	ANSVARIG	T ISAKSSON	T ISAKSSON
<b>OM OCH TILLBYGGNAD            SKIDSHOP OCH RESTAURANG            SITUATIONSPLAN</b>				
SKALA	1:1000	NUMMER	A30.0	BET

REF:


GISLAVEDS KOMMUN  
Bygg- och miljönämnden  
2011-01-31  
Dnr: 499/2010.92

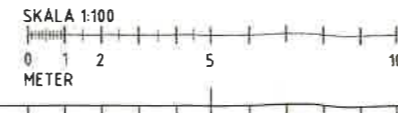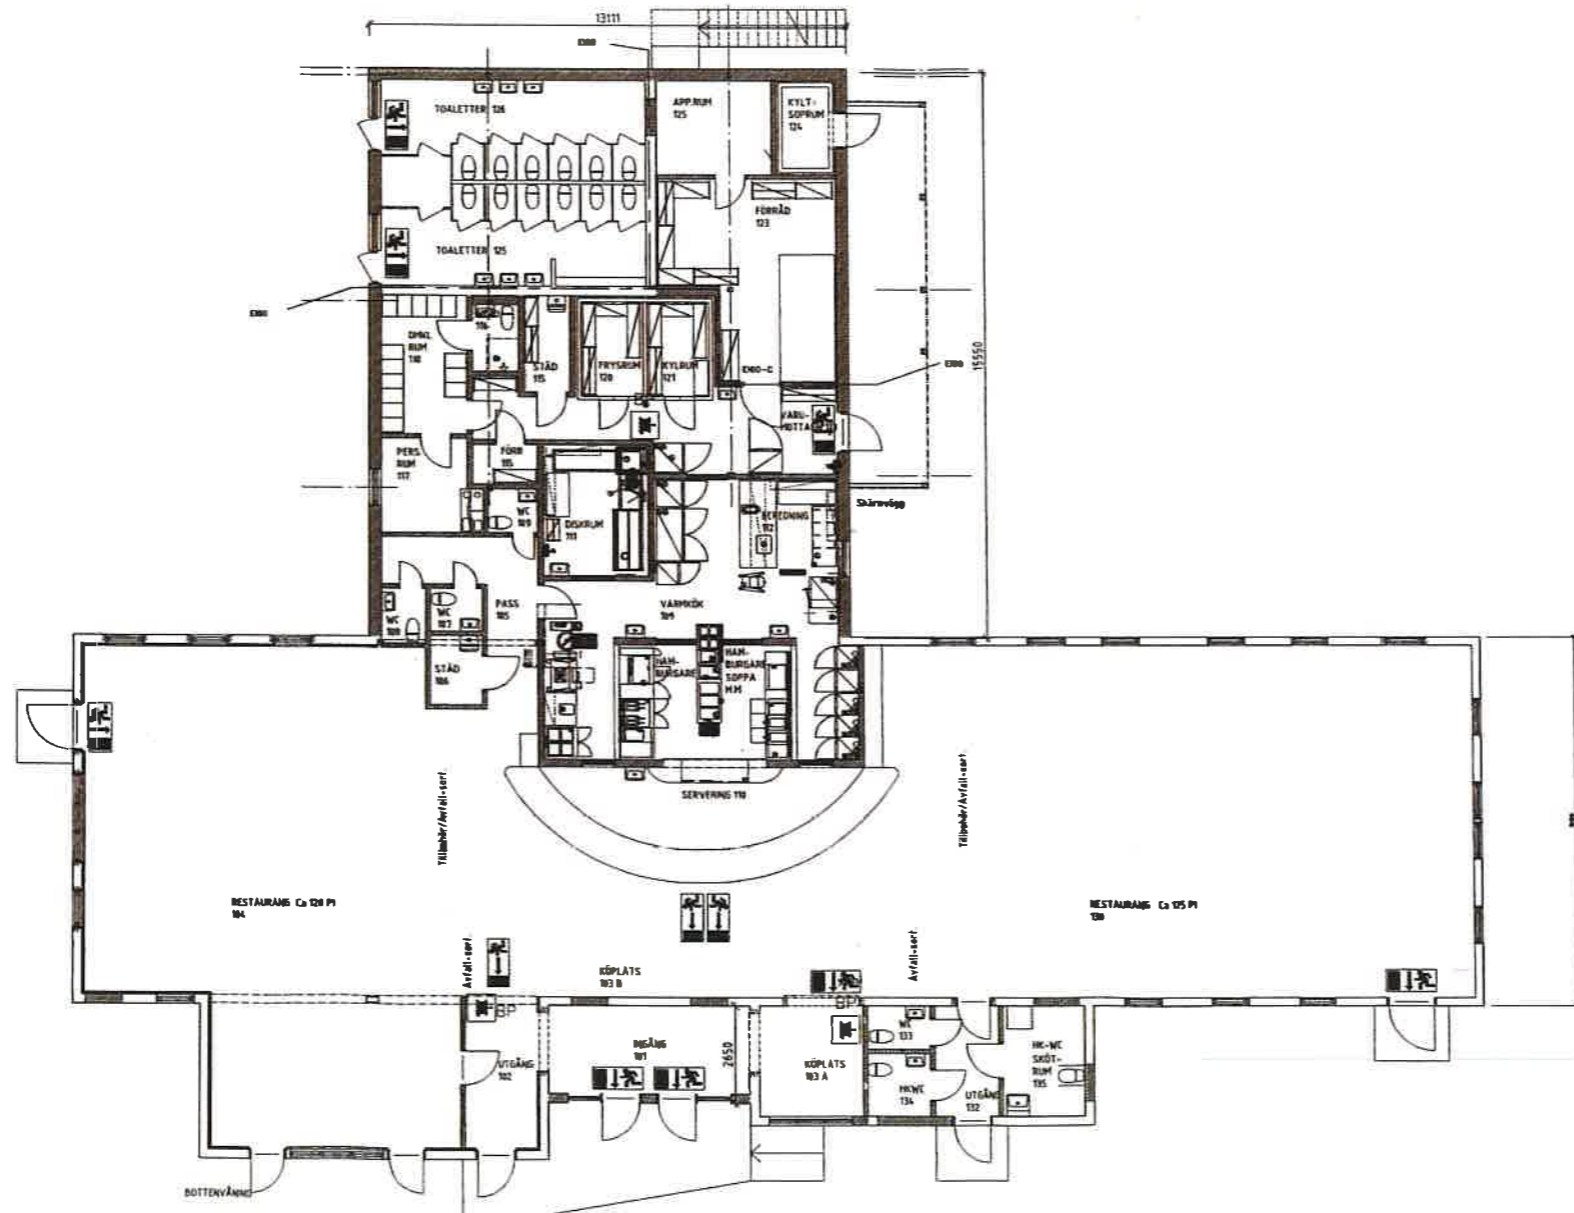


REF.	LAGER SB11
<b>RELATIONSHANDLING</b>	
ISABERG GISLAVED KOMMUN	
VOTEN AB STORGATAN 55 523 30 ULRIKESHAMN TEL: 0321-302 76	
<b>VOTEN</b>	
ARKITEKTUR / INRITTNING	
UPPGIFTSNR 09123	ANSVARIG T ISAKSSON
DATUM 2011.01.25	ANSVARIG T ISAKSSON
OM OCH TILLBYGGNAD RESTAURANG PLAN BV	
SKALA 1:100	BLADNR A30.1-01

P.L.D. 2011-11-26 08:46 \SYRVERV\PROJEKTERING\ISABERG 09123\ISABERG RESTAURANG\SKETSVA 30.1-01 PLANER DWG PER-ANE



GISLAVEDS KOMMUN  
Bygg- och miljönämnden  
2011-01-31  
Dnr: Bygg-2010.92

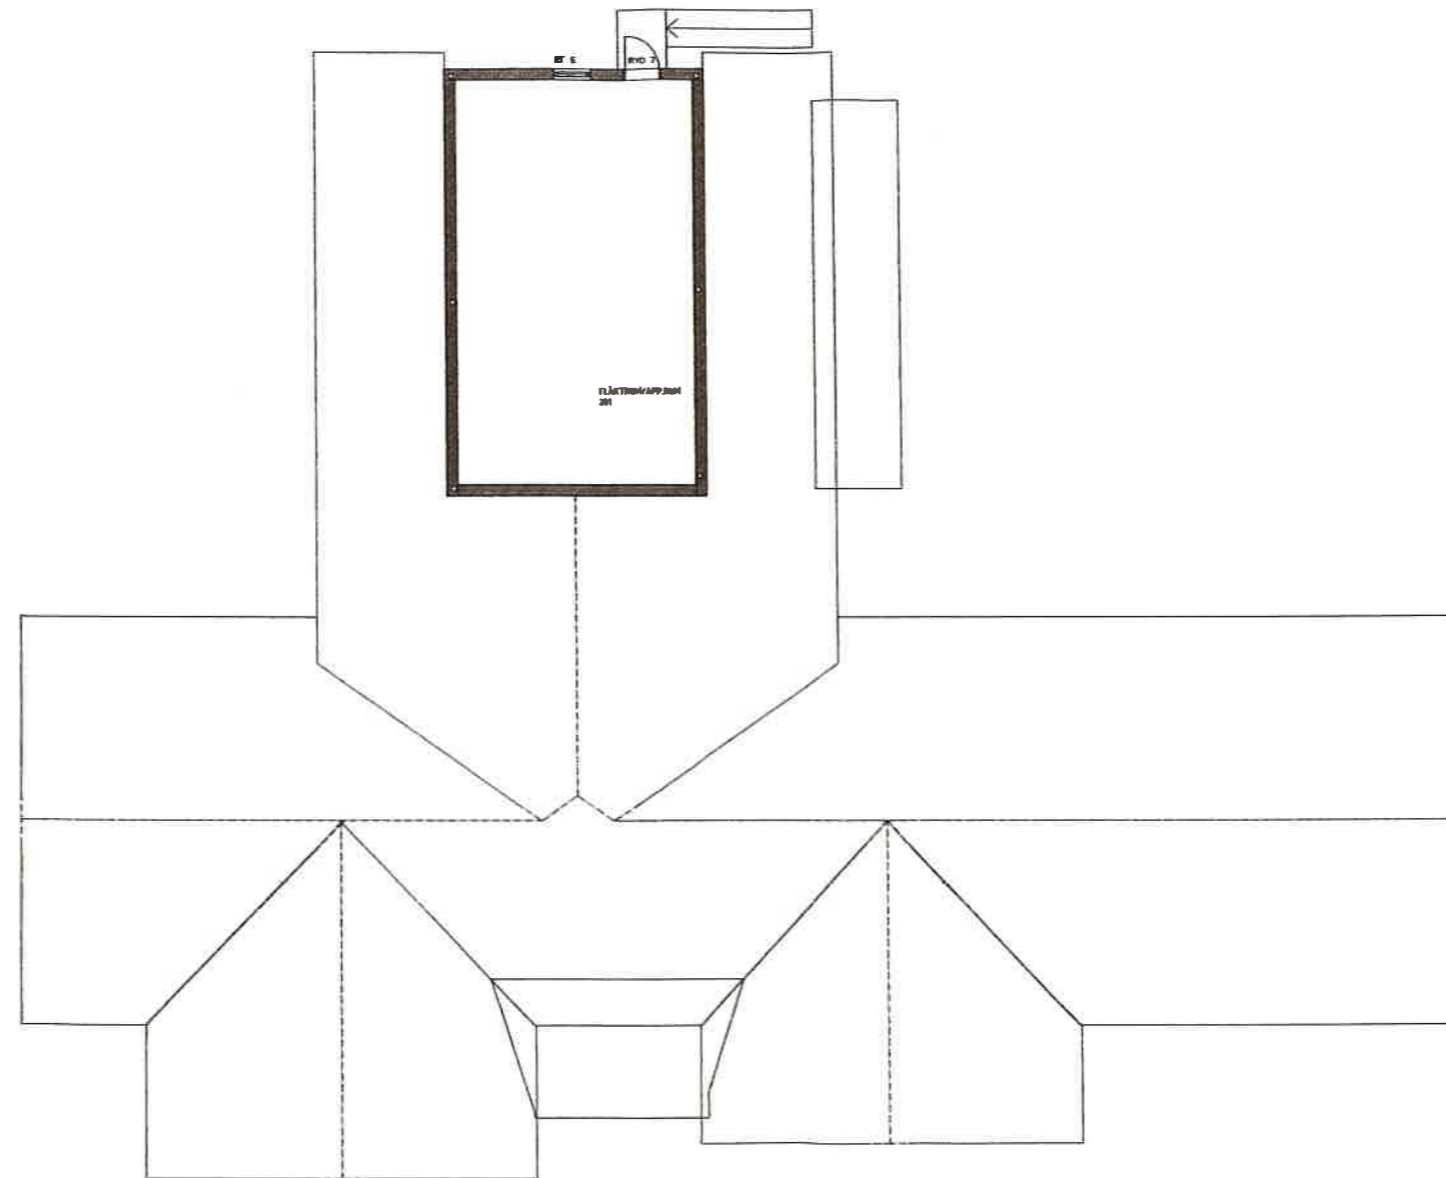

VÅNING 1 TR

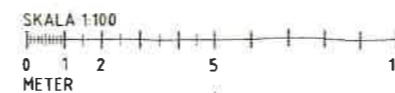

BEY	JÄ	ÄMBETEN AVSEER	DATUM	SIDA
<b>RELATIONSHANDLING</b>				
ISABERG GISLAVED KOMMUN				
DATUM 2011.01.25	ANSVARS T ISAKSSON			
OM OCH TILLBYGGNAD RESTAURANG PLAN FLÄKTRUM, VÅNING 1 TR				
SKALA 1:100	NUMMER A30.1-11	BT		

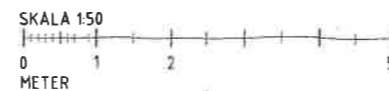
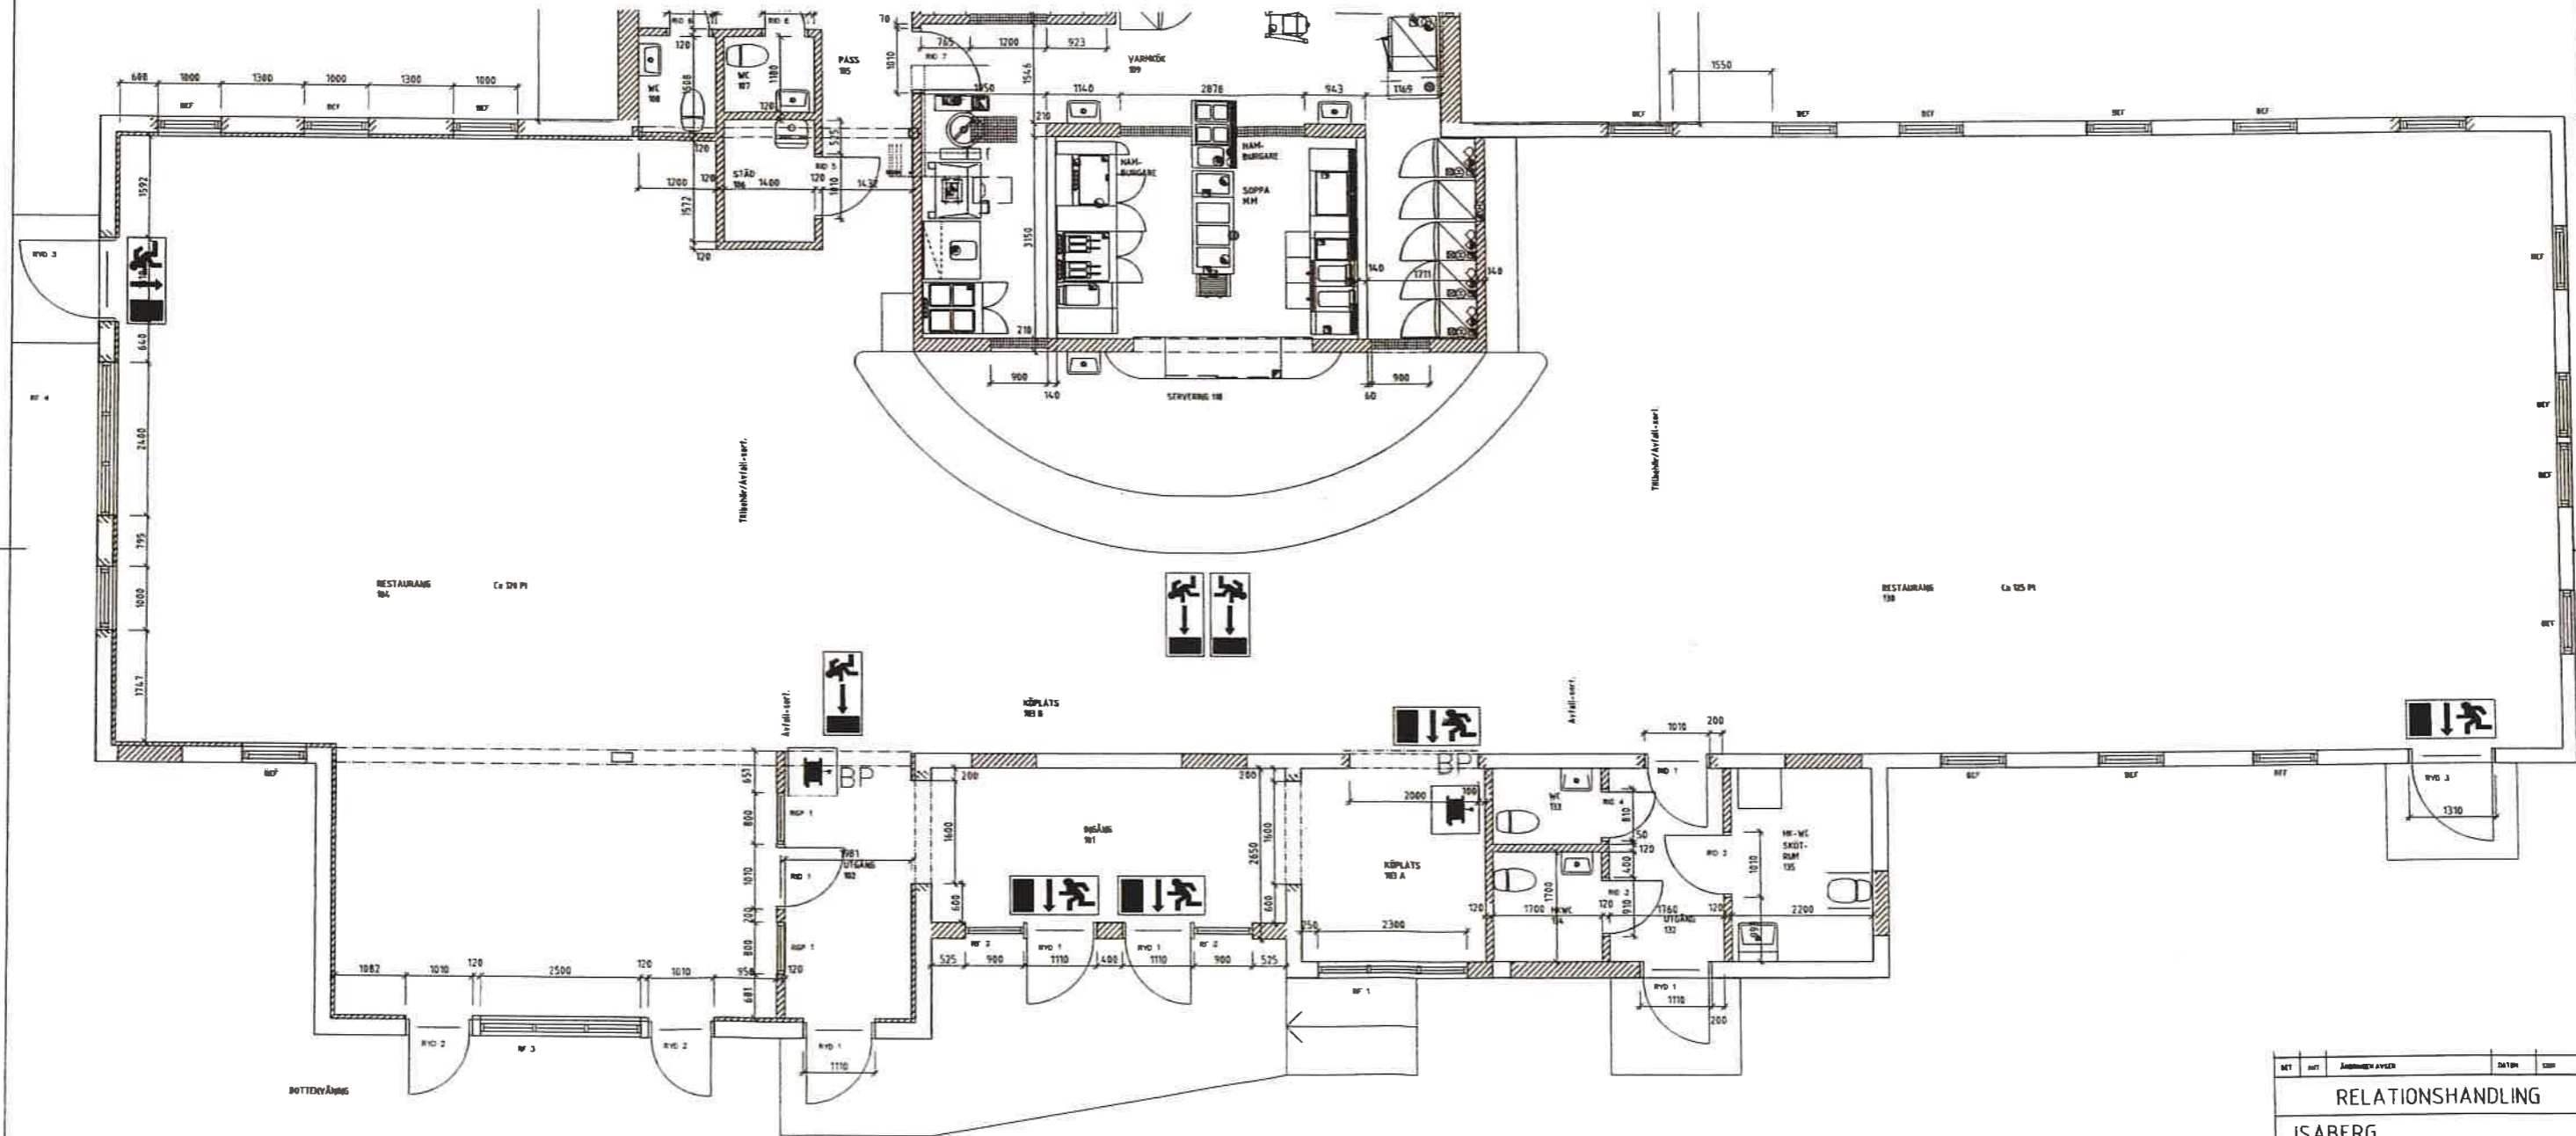


BYG	BYG	JÄMNER AVSER	DATUM	ISSH
<b>RELATIONSHANDLING</b>				
ISABERG GISLAVED KOMMUN				
VÖTEN AB STORGATAN 55 523 36 ALFRICEMANN TEL: 0323-182 76			<b>VOTEN</b> ARKITEKTUR / INRÖSTNING	
UPPDRAG NR 09123	BYGGMÄSTRE AV T ISAKSSON	HANDELSNAMN T ISAKSSON		
DATUM 2011.01.25	ANSVARIG T ISAKSSON			
OM OCH TILLBYGGNAD RESTAURANG PLAN BV DEL 1				
SKALA 1:50	NUMMER A30.1-012			

GISLAVEDS KOMMUN  
Bygg- och miljönämnden

2011-01-31

Dnr: Bygg-2010.92

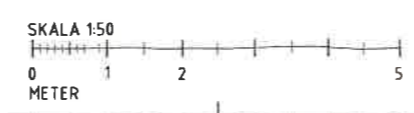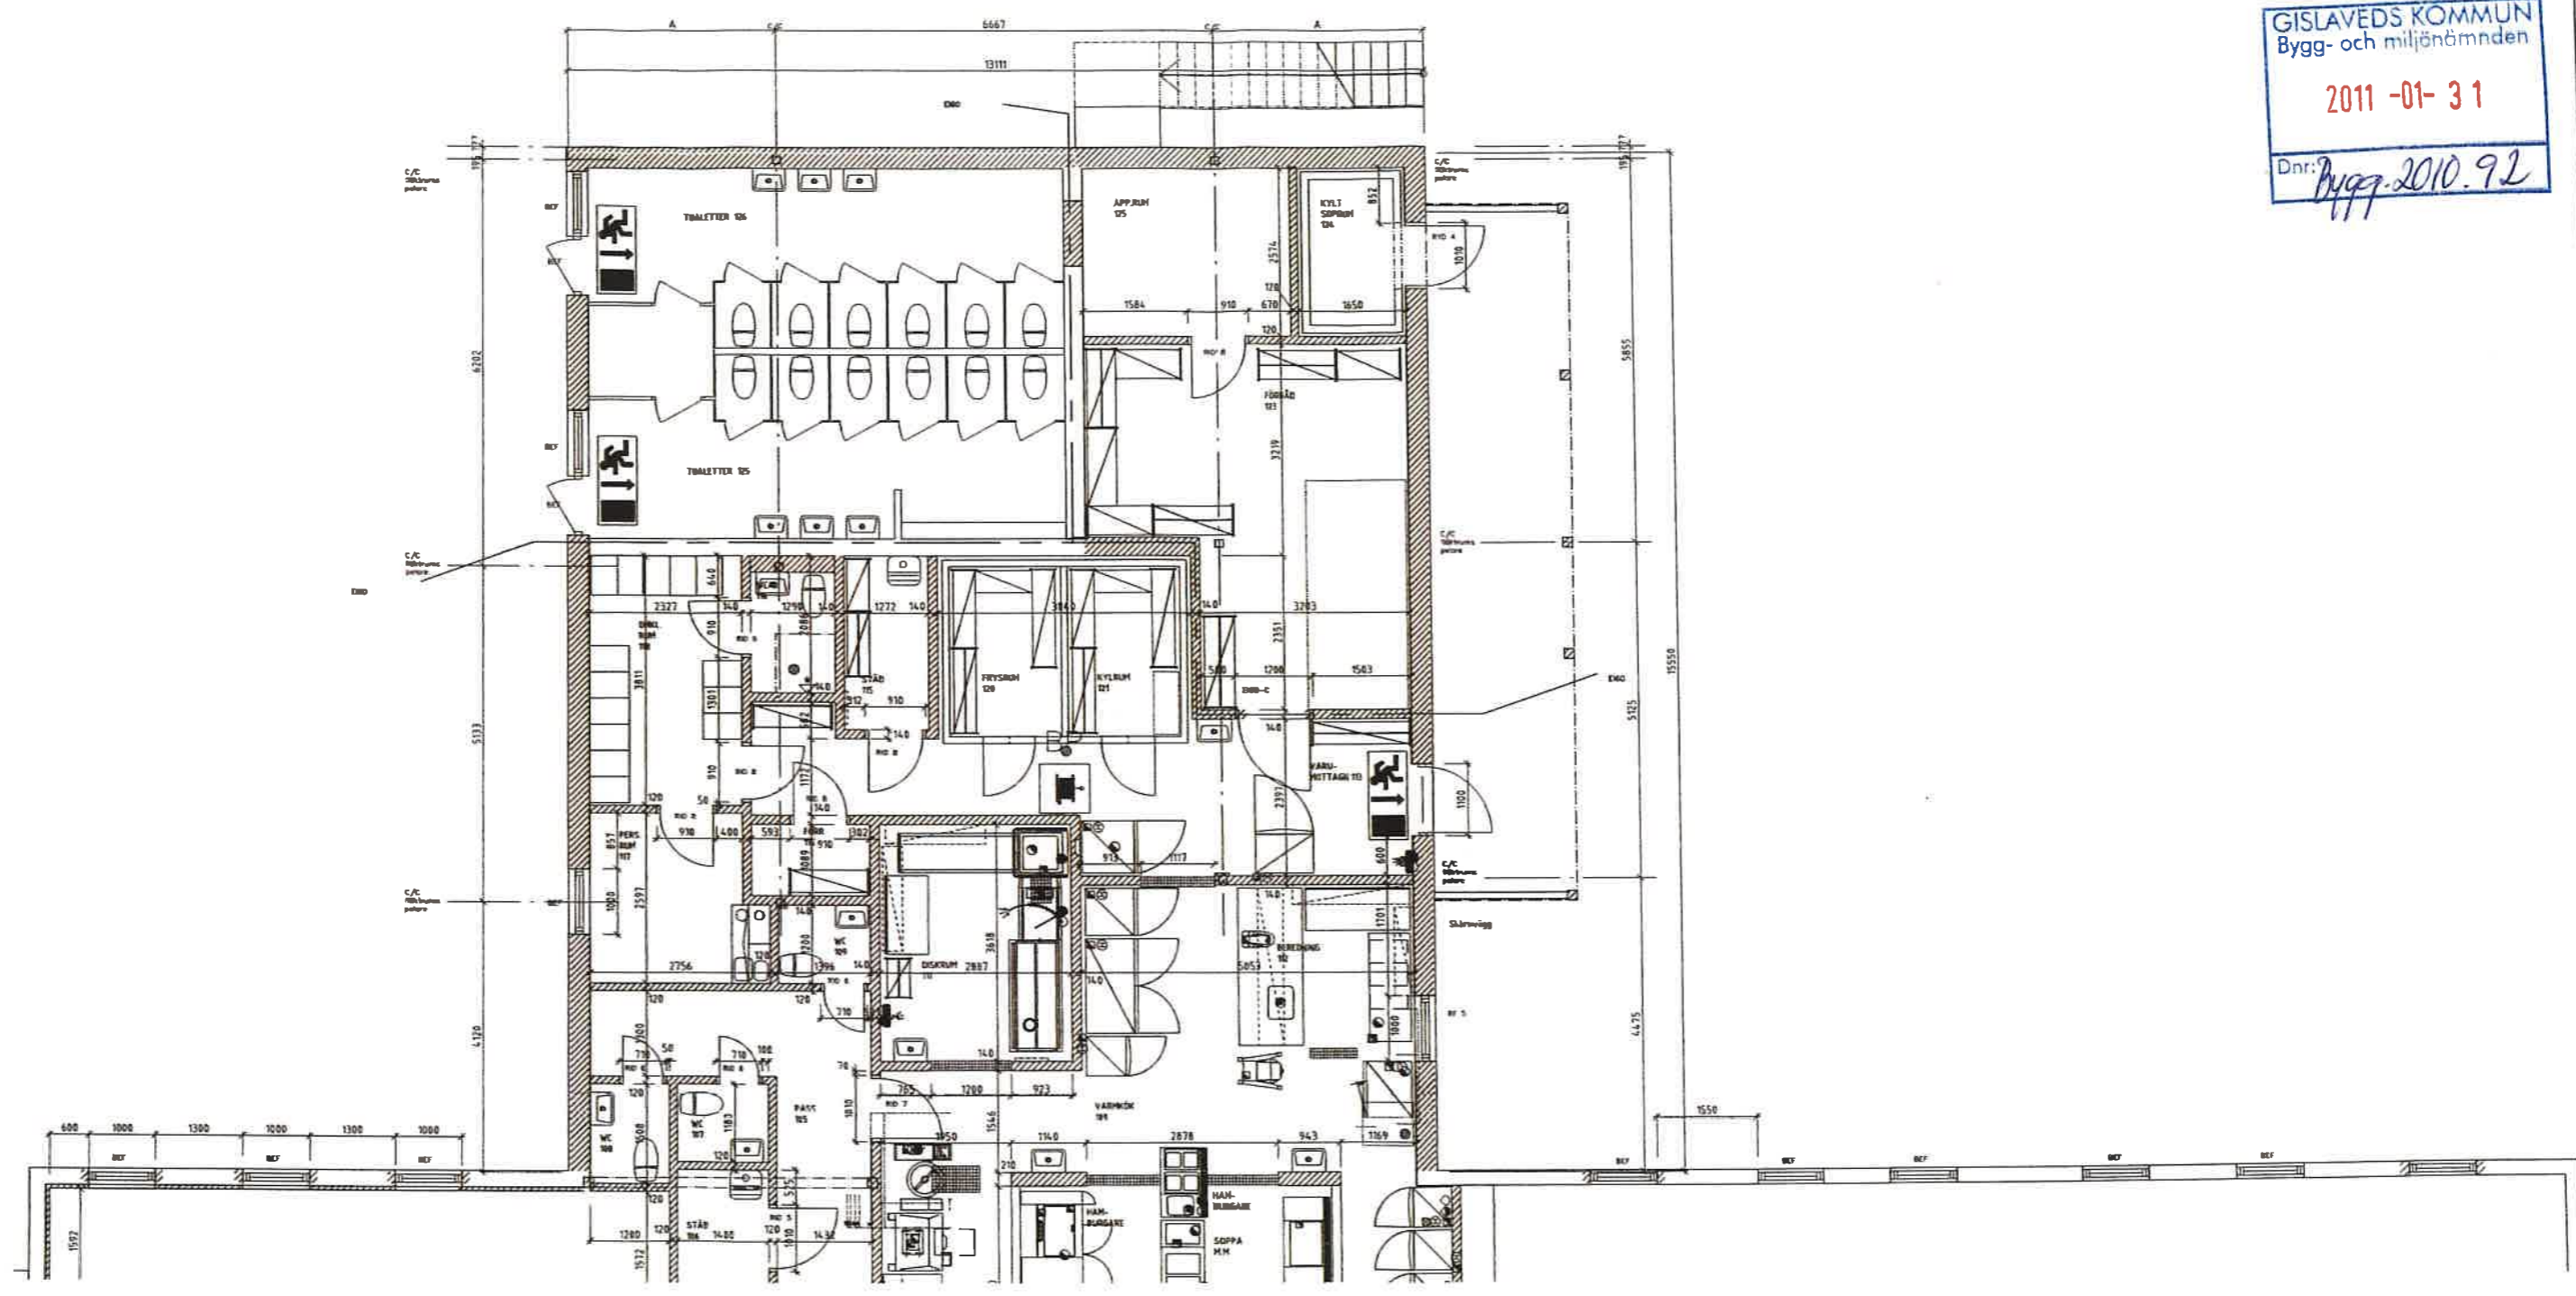

REF	ART	JÄMNER AVSD	DATA	ÖSK
<b>RELATIONSHANDLING</b>				
ISABERG GISLAVED KOMMUN				
VOTEN AB STORGATAN 55 SE-30 ULRIKESHAMN TEL: 0321-102 76		<b>VOTEN</b> ARKITEKTUR / KONSTRUKTION		
UPPHÄLLAR 09123	BYGGMÄSTARE T ISAKSSON	HANDLÄGGARE T ISAKSSON		
DATA 2011.01.25	ANSVARE T ISAKSSON			
DM OCH TILLBYGGNAD RESTAURANG PLAN BV DEL 2				
SKALA 1:50	NUMMER A30.1-013			

REF

LAGER: SB11

P.L.D. 2011-1-26 08:54: 11SERVPROJEKTERING 1809 PROJEKTORISABERG 09123ISABERG RESTAURANGSRETSVA 30.101 PLANER.DWG PER.AKE